

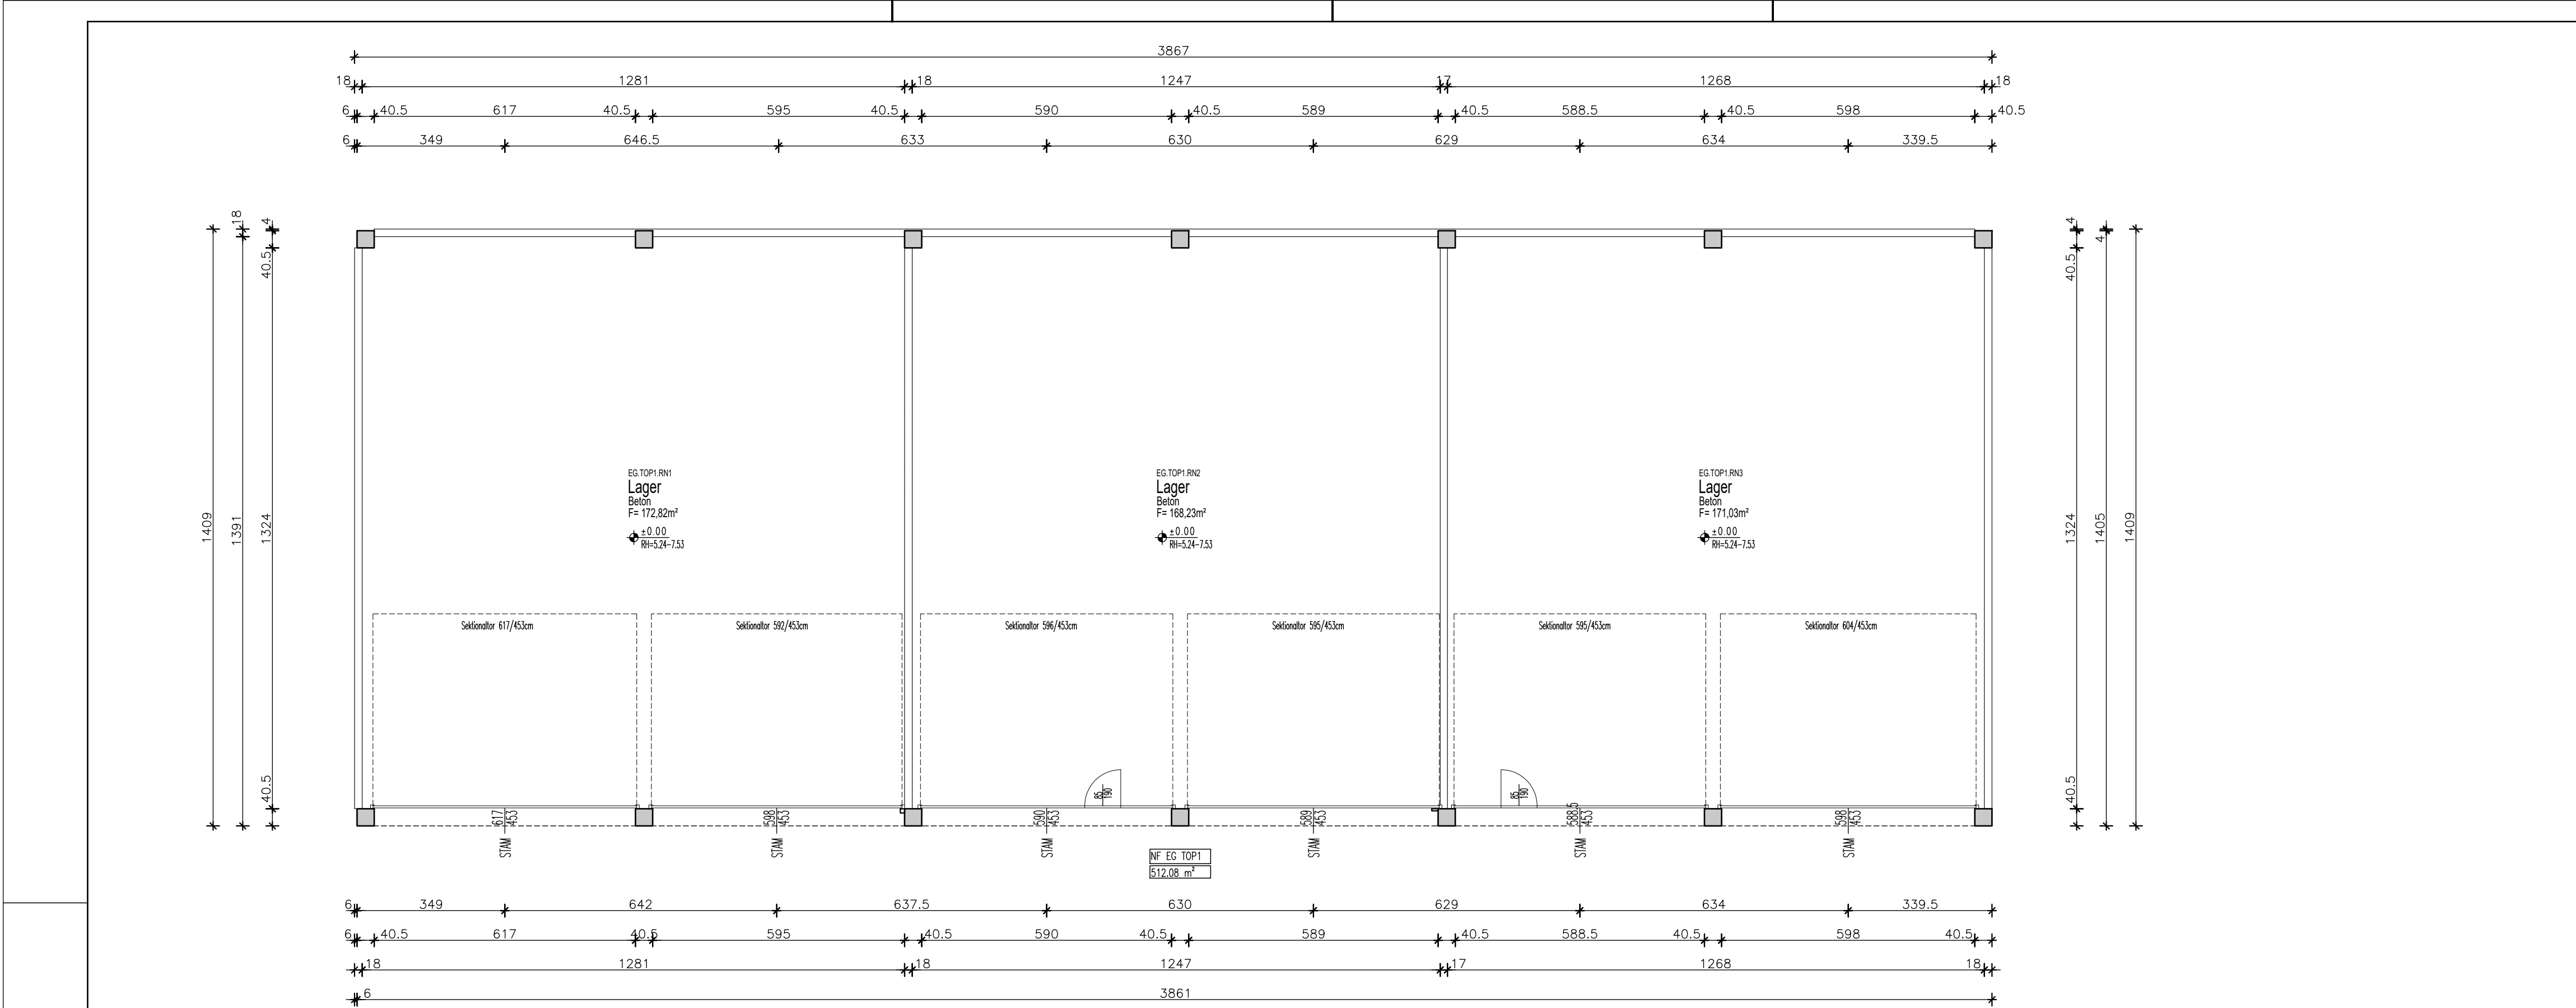


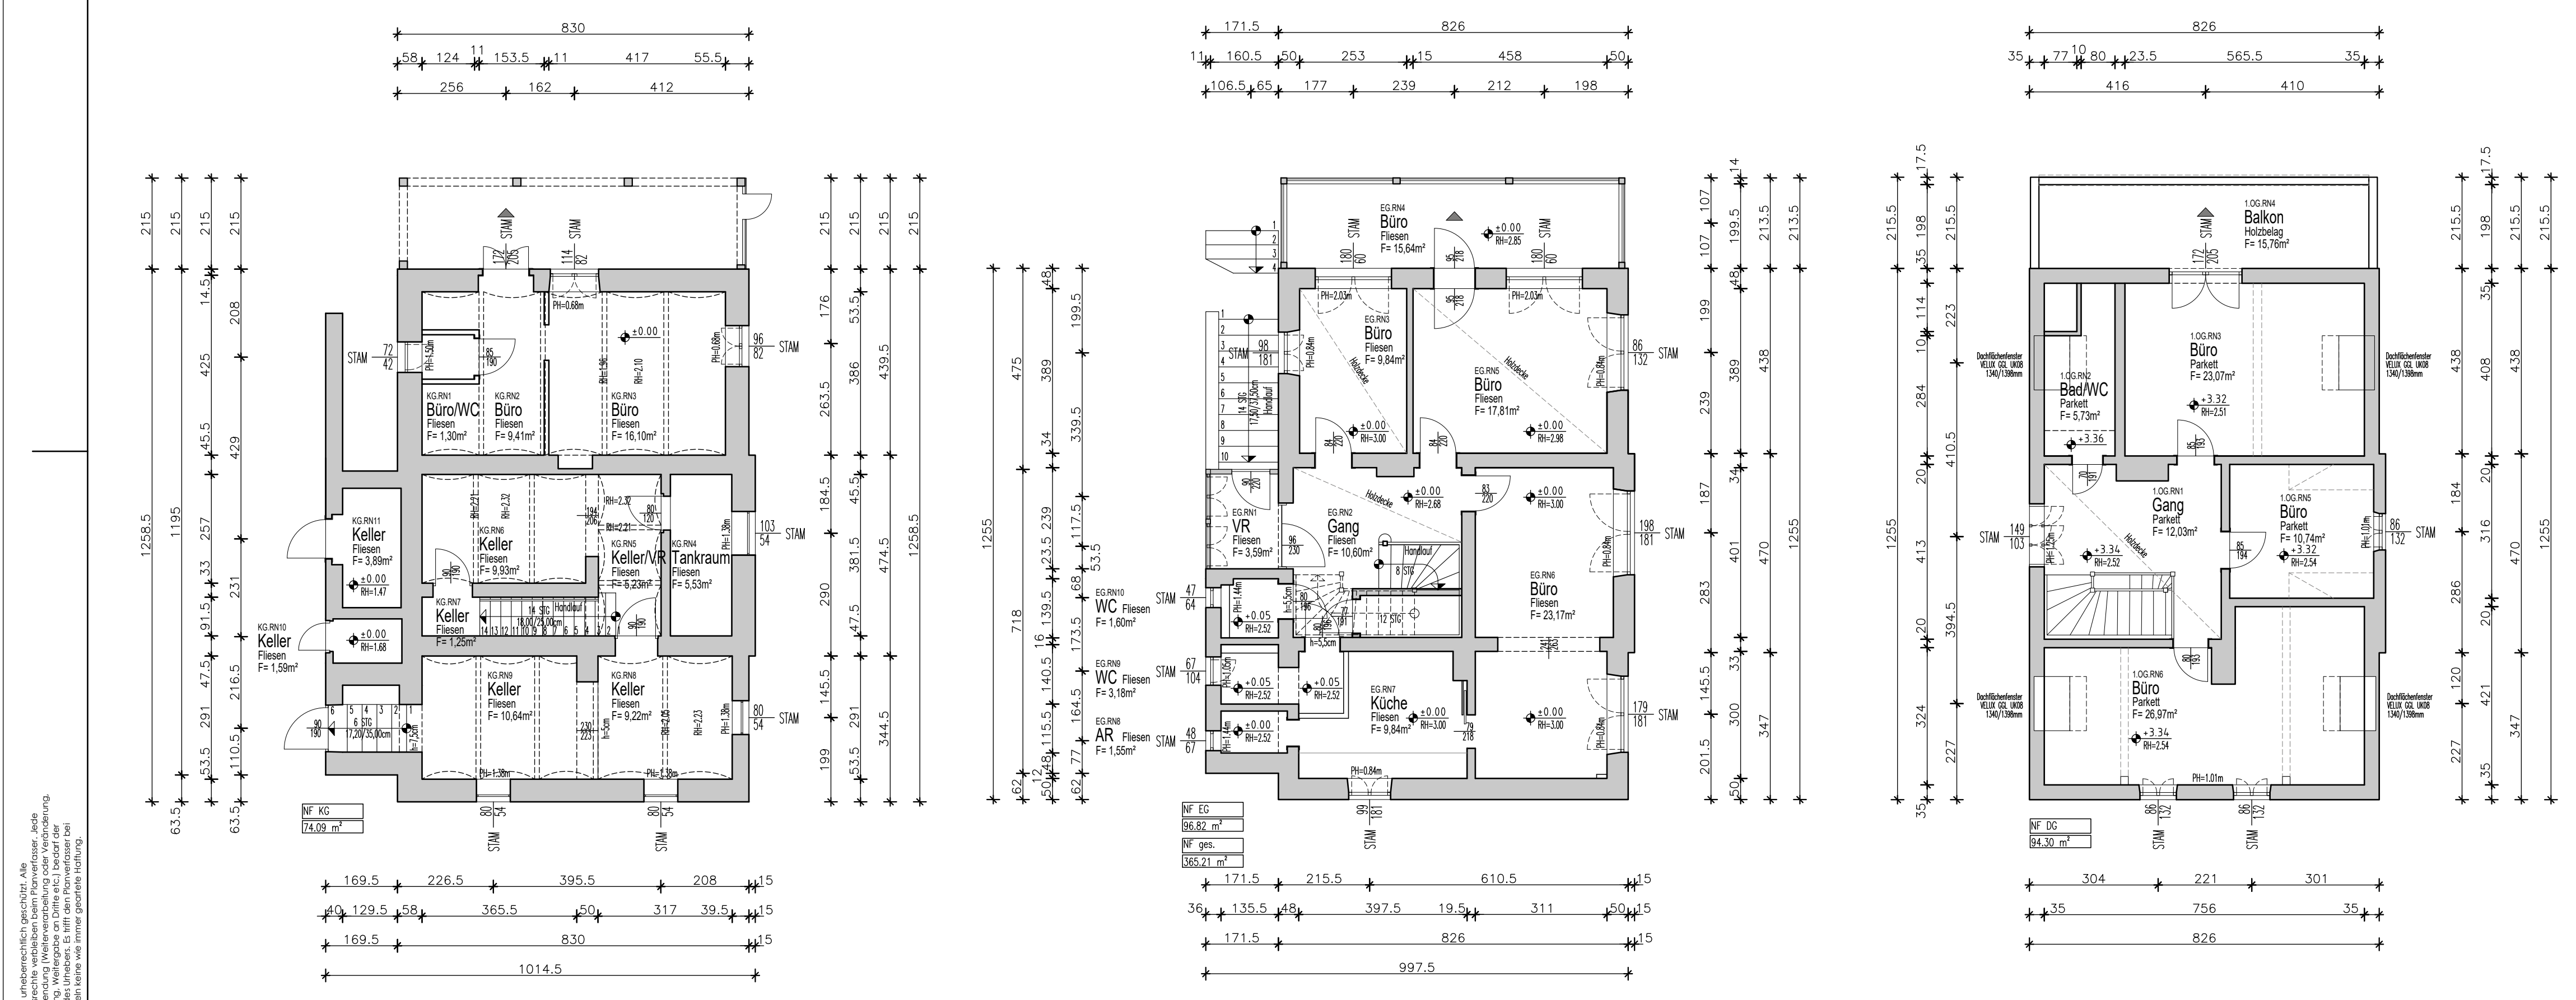

GRUNDRISS EG TOP1 1:100

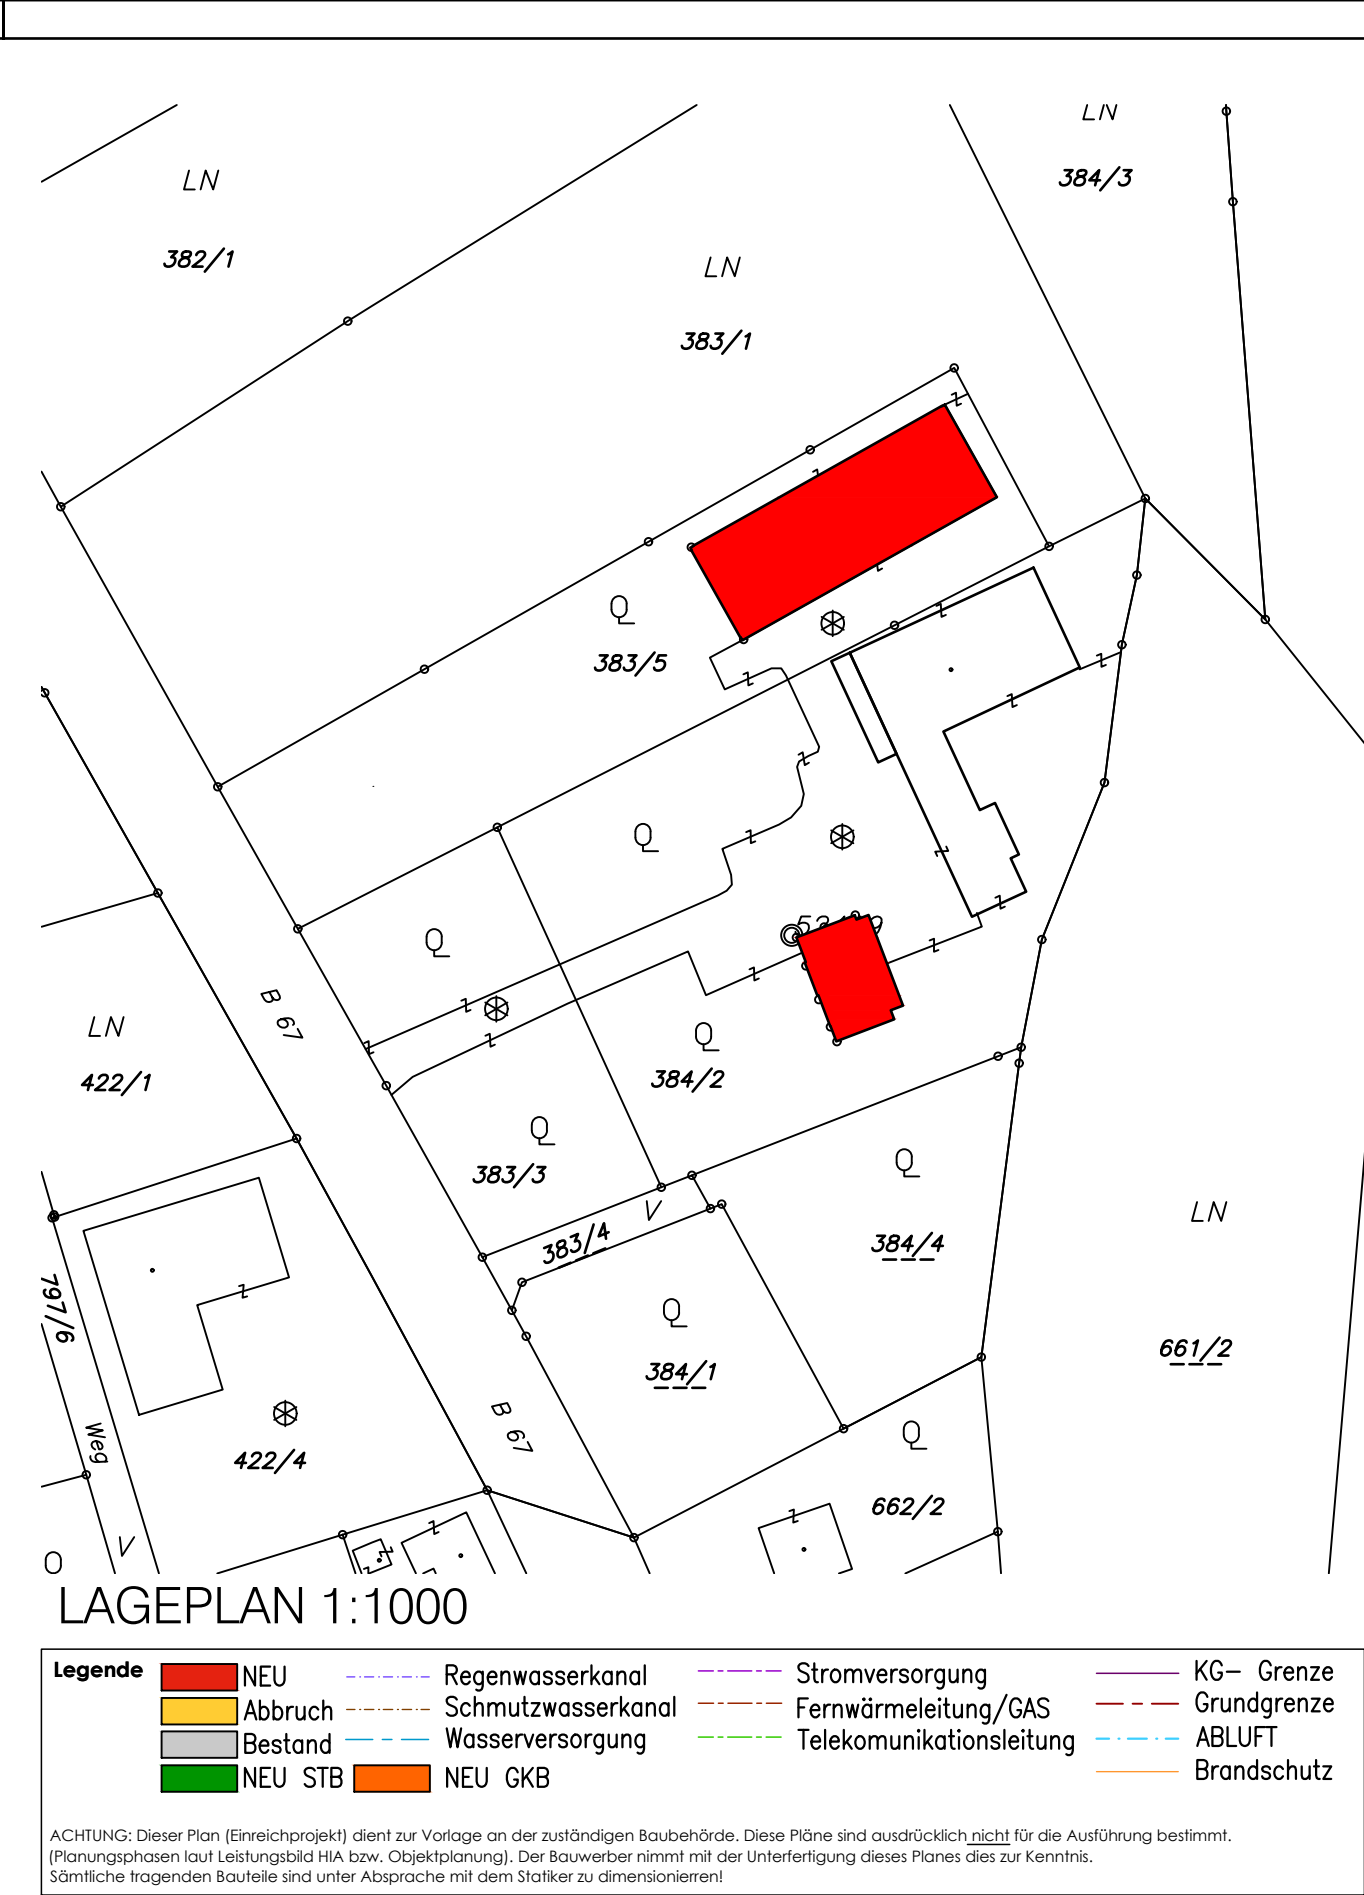

GRUNDRISS VILLA KG 1:100

GRUNDRISS VILLA EG 1:100

GRUNDRISS VILLA DG 1:100

Bauwerber

Raimund Weinmüller
Wiesenweg 2, 8401 Kalsdorf, Österreich

Grundeigentümer

Raimund Weinmüller
Wiesenweg 2, 8401 Kalsdorf, Österreich

Behördliche Vermerke

Bauführer wird bei Baubeginn bekanntgegeben.

HINWEIS:
ACHTUNG: gem. §34 Stmk. BG. Bauherr, Bauführer Abs.1-5 sowie §37 Stmk. BG. Überprüfung der Baudurchführung Abs.1-4 sind einzuhalten.

Weiter ist der §38 Stmk. BG. Abs.1-5 einzuhalten.

ACHTUNG:
Jeder Bauführerwechsel ist der Behörde zu melden!
§38: Bauführerbescheinigung, Berechtigung gemäß §99 Abs 5 GewO 1994 beachten! (Baumeister uneingeschränkt)

Planverfasser

BM Gerd Müller

BMST Dipl.-Ing. Gerd Müller
Kraisdorf 13
9300 St. Veit/Glan
muller.gerd@gm.at
+43 (0)650/3679720

BESTANDSPLAN

NICHT für die Ausführung bestimmt!!

Bestandsaufnahme

Triesterstraße 395, 8401 Feldkirchen bei Graz

Liegenschaftskennung	Fläche	Plannummer	Index	Plan
Grundstücknummer/n: 53, 383/3, 383/5, 384/2	0,40m²	E_2024_09_001_EP_3/3	1,1	3/3
Einlagezahl/n: 351				
Katastralgemeinde: Wagnitz 63290	gez.: GER	geprüft.: MUE	Datum: 30.09.2024	
Planinhalt				Maßstab
GRUNDRISS VILLA KG, EG, DG				1:100
GRUNDRISS EG TOP1				1:100
LAGEPLAN				1:1000